


Ontwerpplan


schaal: 1/250

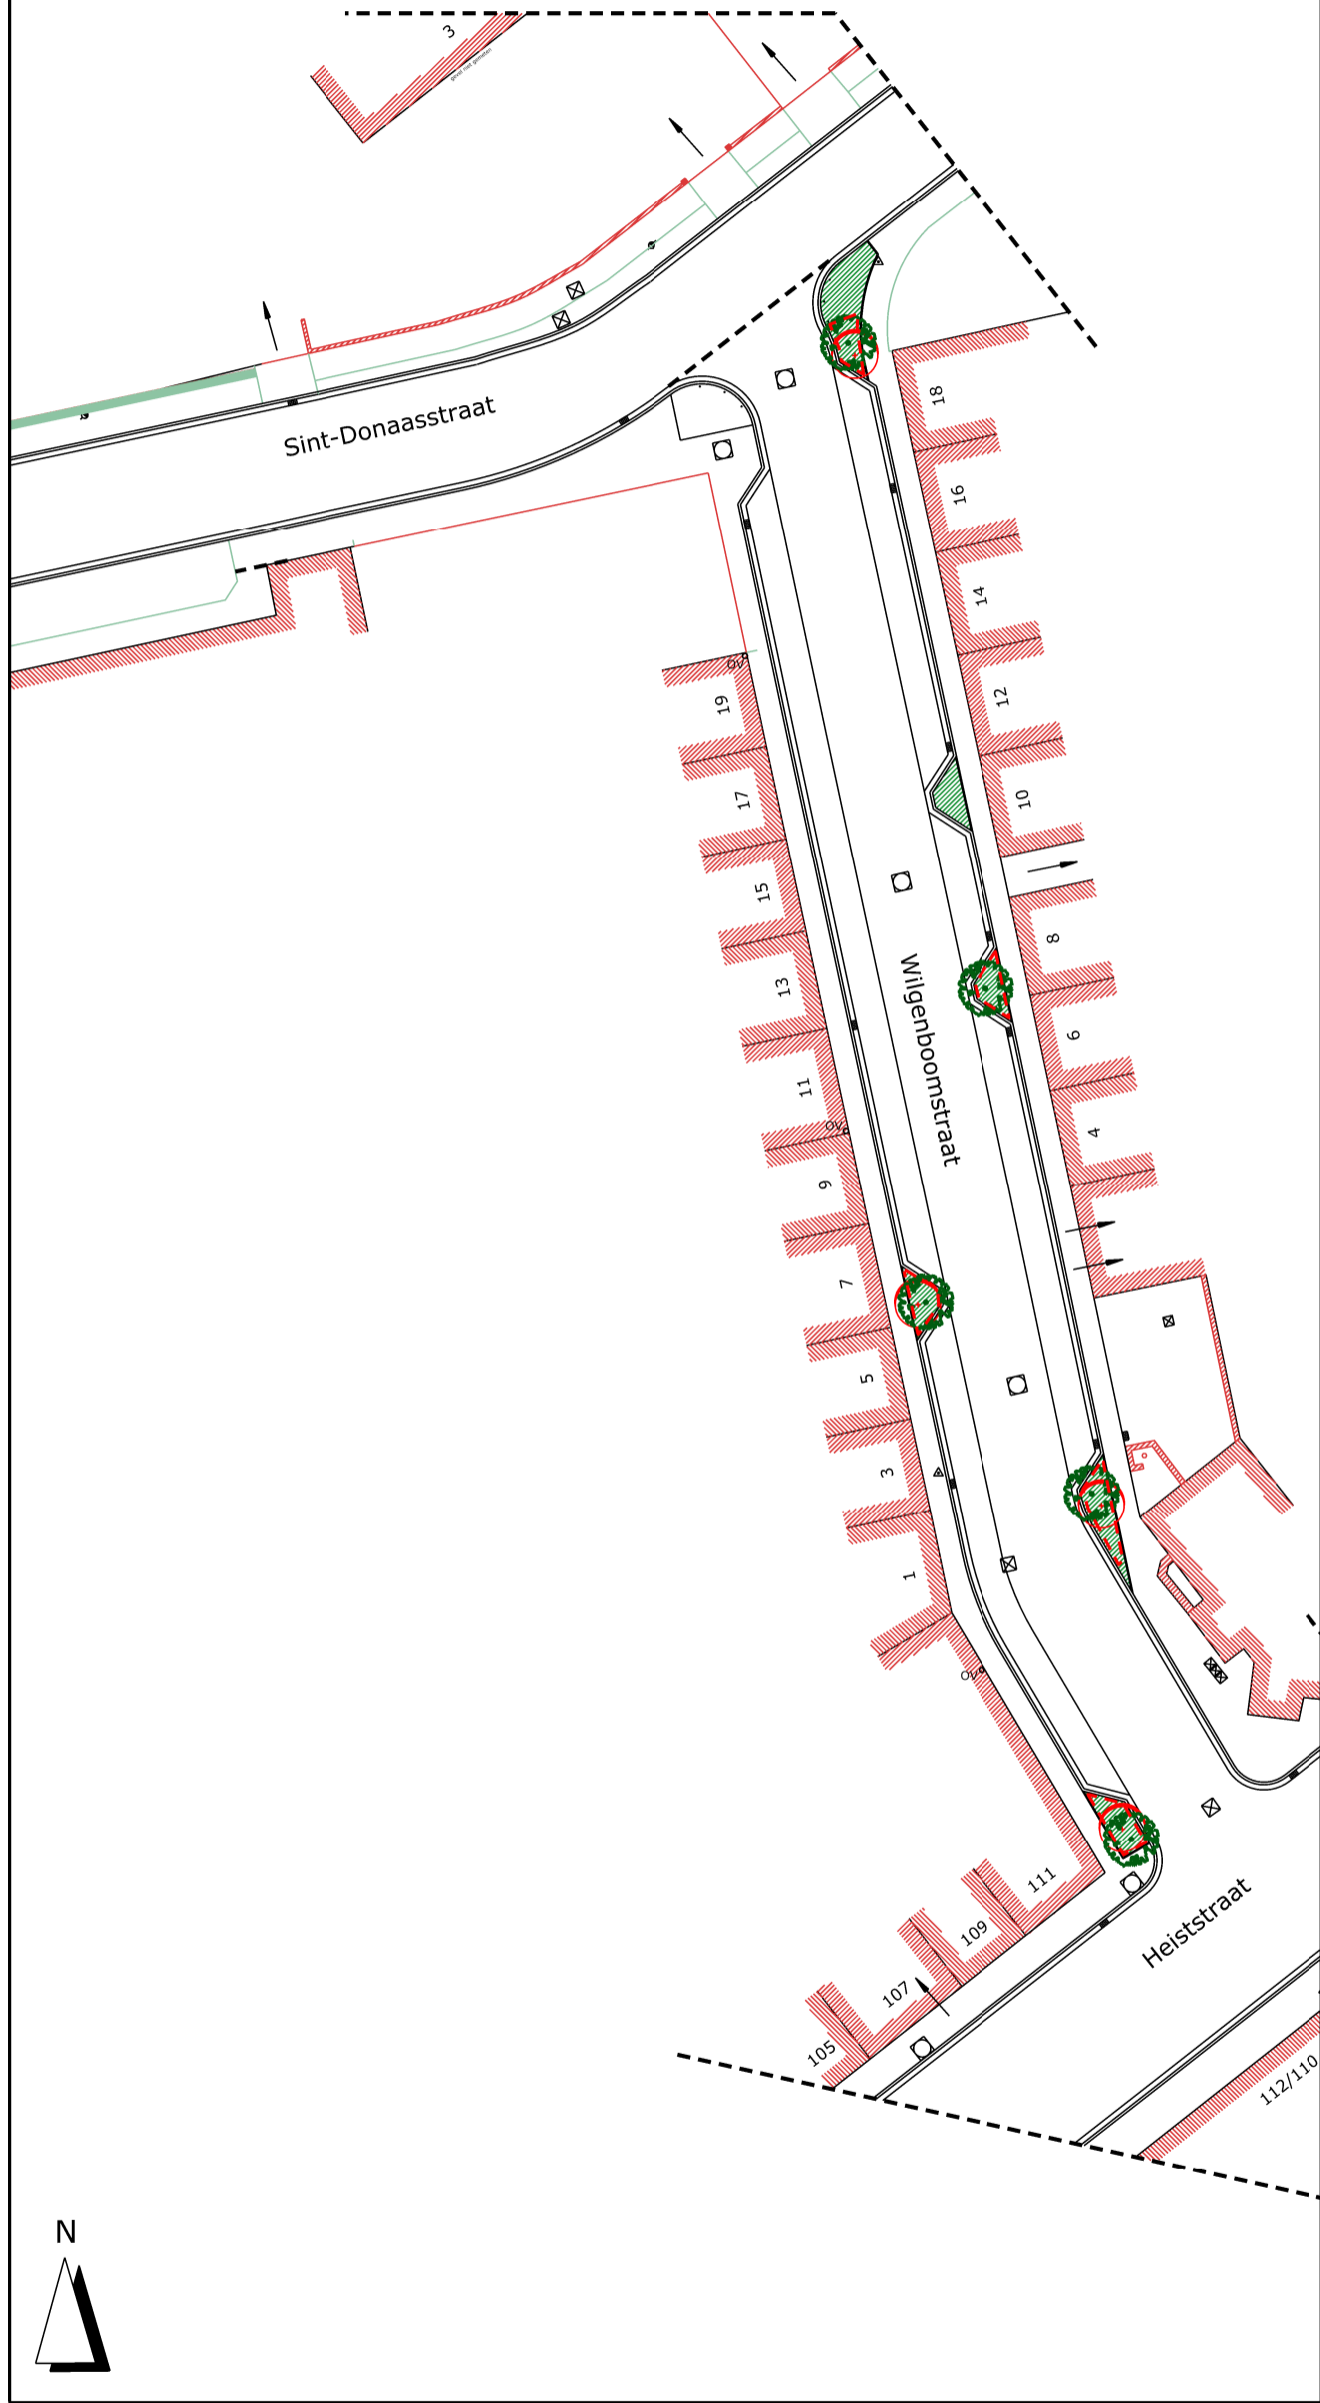

LEGENDE

	te verwijderen hogstamboom	4 st
	nieuw aan te planten bomen in plantvakken PRUNUS UMINEKO - maat 16/18 - met draadkluit	5 st
	Lonicera nitida 'Elegant' - aan te vullen in plantvakken (12st/m ²)	72 st
	anti-wortelschermen - H: 60 cm volgens ontwerpplan	40 lm

Liggingplan

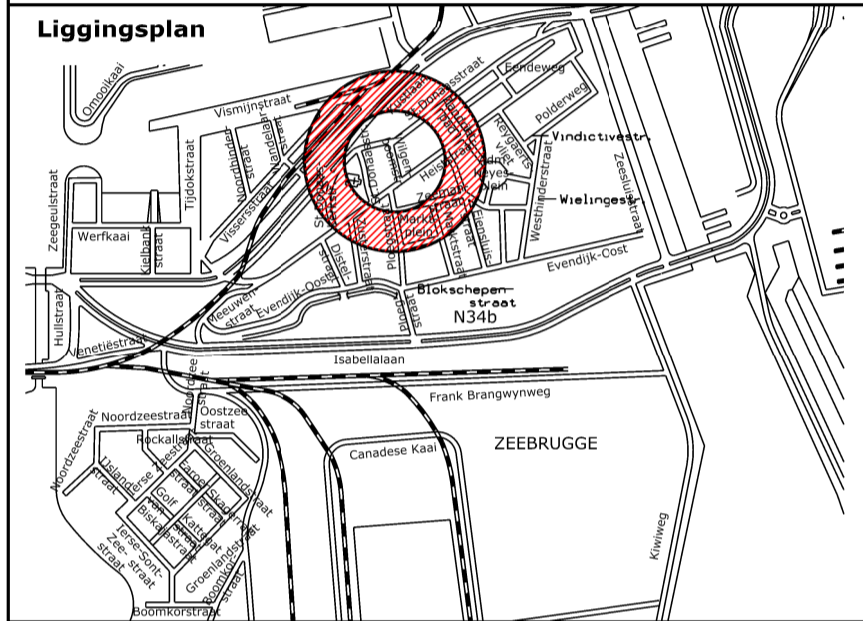

BRUGGE

stad brugge groendienst

**Boomverjoning - beplanten straten
BU 2015/21**

ligging	Wilgenboomstraat - perceel 16		
plan	Ontwerpplan		schaal: 1/250
ontwerp	Miguel Berteloot, sectorhoofd Maarten Vansteenuyse, adjunct-diensthooft Marieke Dhaeze, tuinontwerper		
goedkeuring	Gezien en goedgekeurd door de gemeenteraad in zitting van Johan Coens Stadssecretaris Renaat Landuyt Burgemeester		
planlijst	1		
wijzigingen	1	04/08/2015 09/10/2015 05/02/2016	plaatsbezoek na inzageperiode wijziging na vraag bewoner
status	22/07/2015	As-built	
identificatie	Plannummer: 16/20	0769-001-001 Opp: 0,525 x 0,594	